
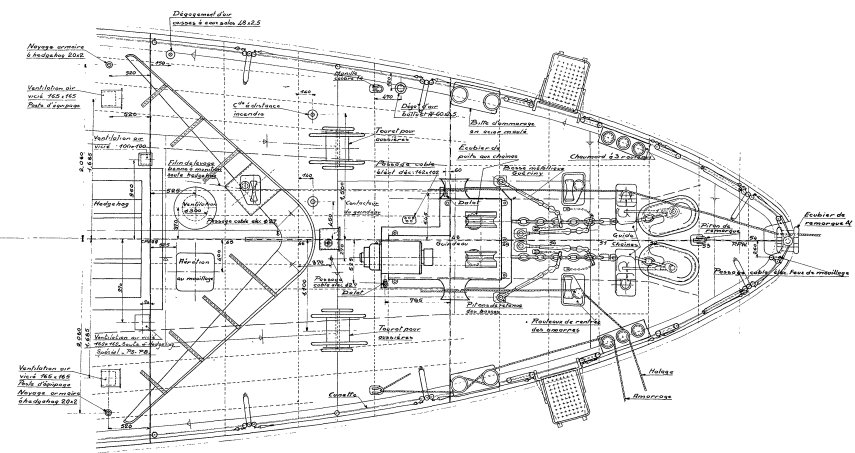
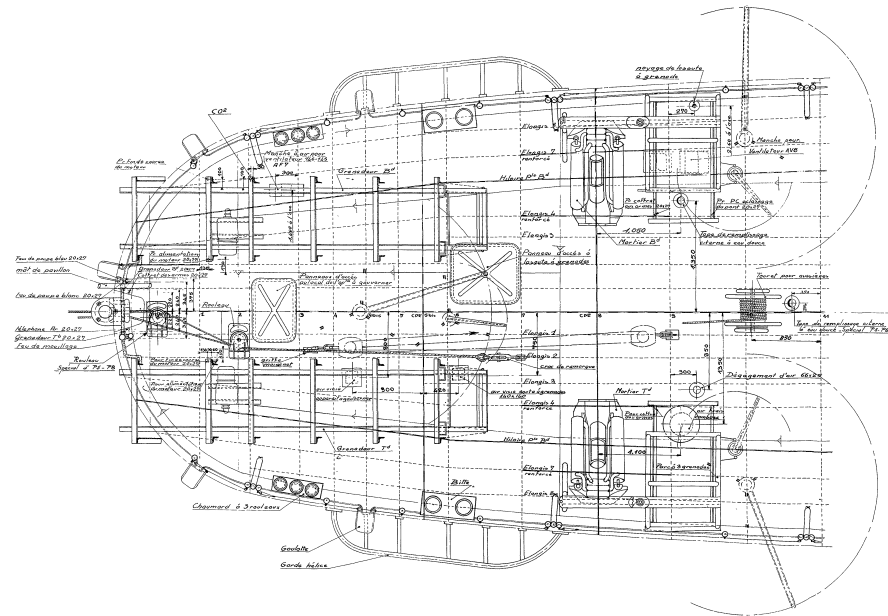
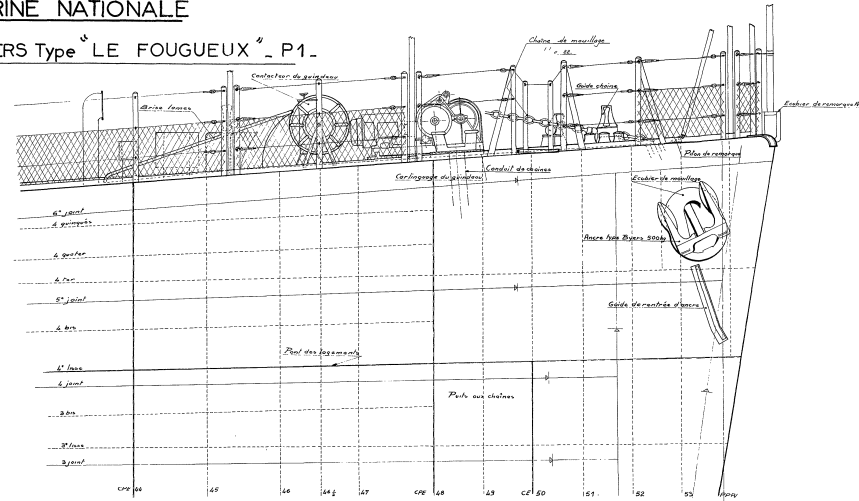


MARINE NATIONALE

ESCORTEURS COTIERS Type "LE FOUGUEUX" - P1.

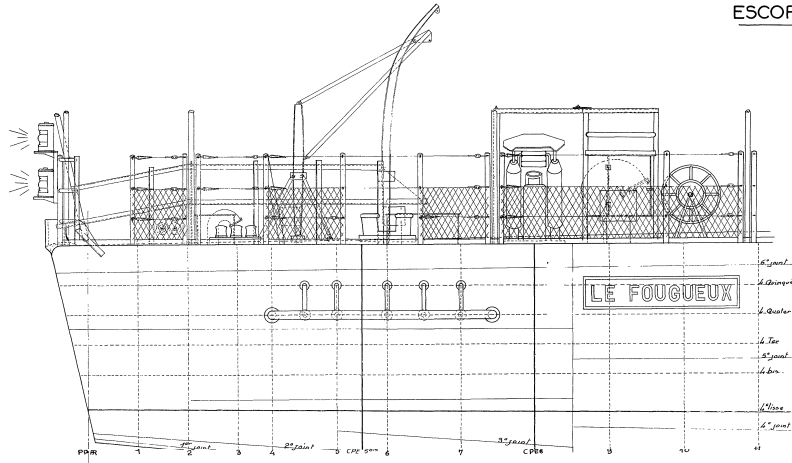

ANCIENS CHANTIERS DUBGEON - NANTES - CHANTENAY -	
Echelle 1/20	
ESCORTEURS COTIERS	Certifié conforme à l'exécution Nantes Le
Type LE FOUGUEUX P1	Le Directeur <i>R. L...</i>
Marché 50ACCM du 9 décembre 1934	Vu l'ingénieur en chef du général maritime chef de sa circonscription de Nantes <i>R. L...</i>
MOULAGE REMORQUAGE	
PLAGES A et B	PL. 38