



MARINE NATIONALE
ESCORTEURS COTIERS Type "LE FOUGUEUX" P1.

VUE LONGITUDINALE TRIBORD

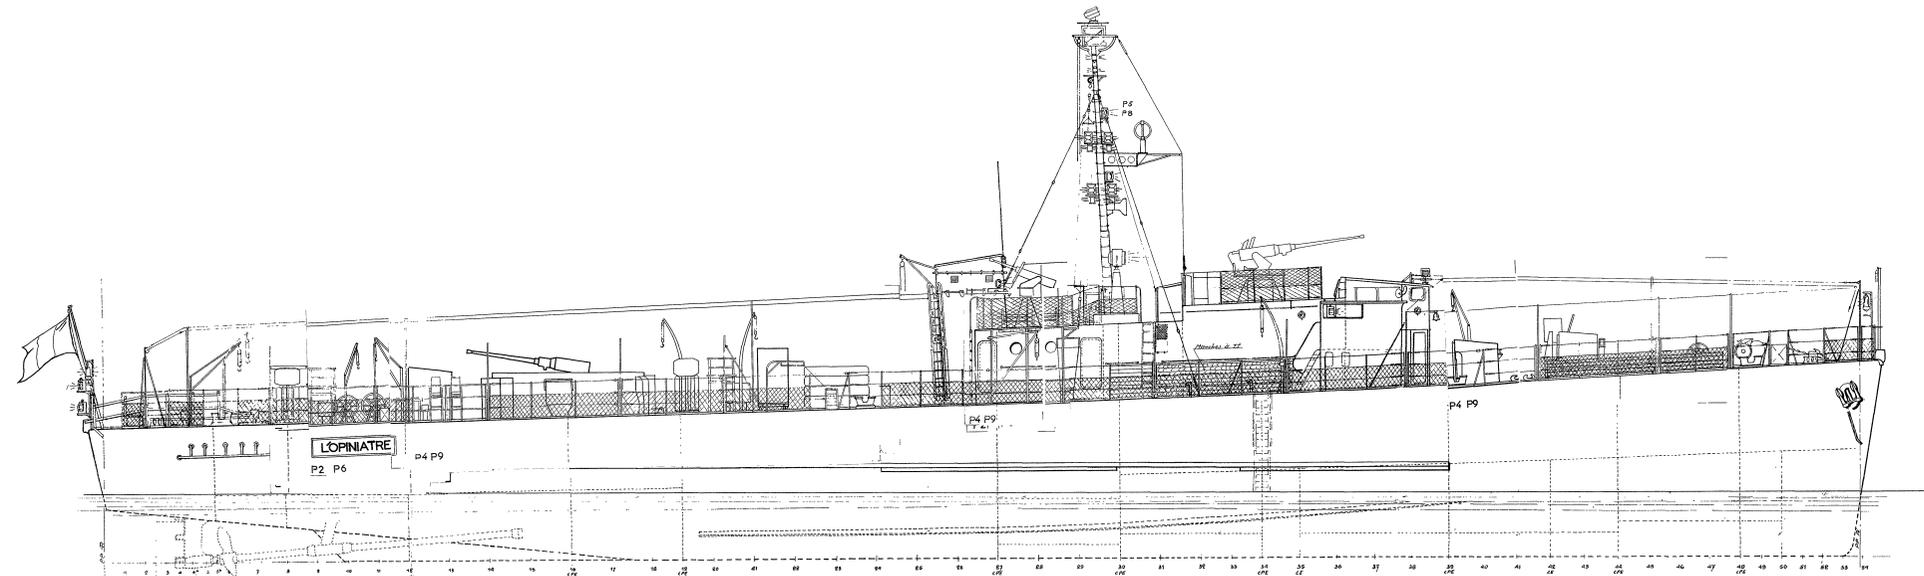

VUE AU DESSUS DU PONT PRINCIPAL

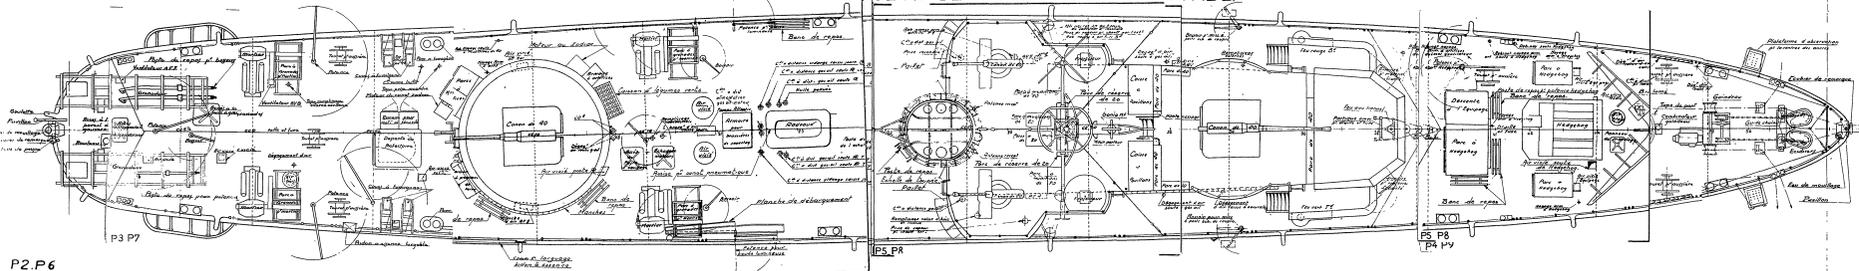

P2.P6

ANCIENS CHANTIERS DUBIGEON NANTES CHANTENAY	
Echelle 1/50	
ESCORTEURS COTIERS Type LE FOUGUEUX P1 Marché n.50 ACCM du 9 décembre 1954	Certifié conforme à l'exécution Nantes le 29.4.57 Le Directeur <i>[Signature]</i> Vu l'ingénieur en chef du Service maritime chef de la circonscription de Nantes <i>[Signature]</i>
ENSEMBLE	PL_10