
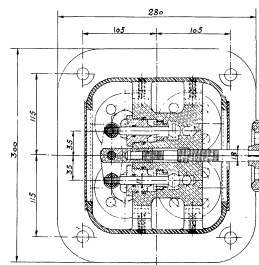
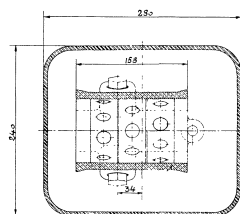
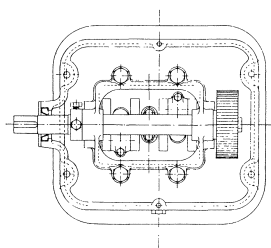
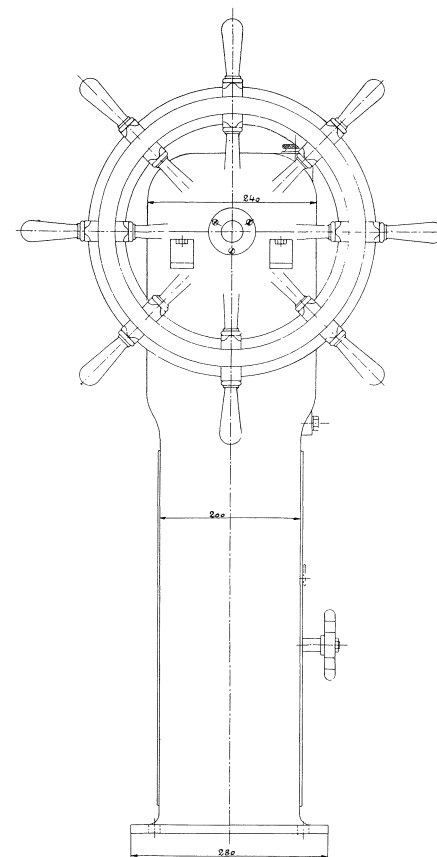
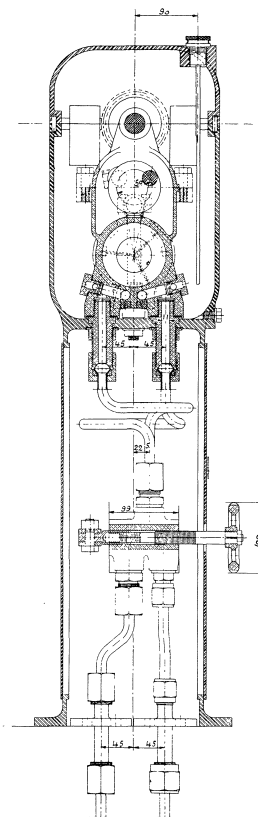
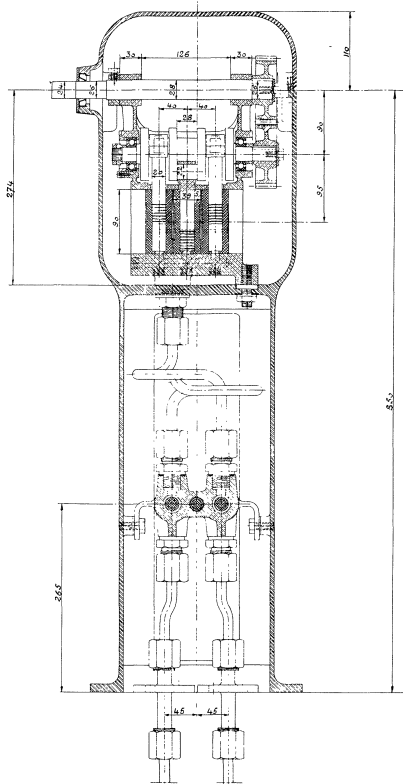
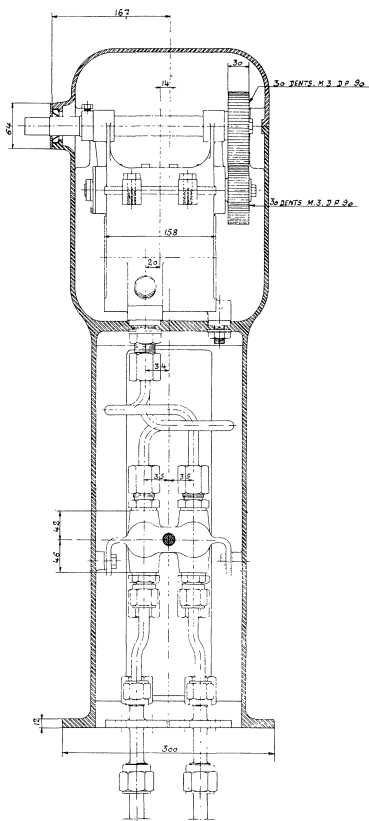


MARINE NATIONALE

ESCORTEURS COTIERS "LE FOUGUEUX" P.1

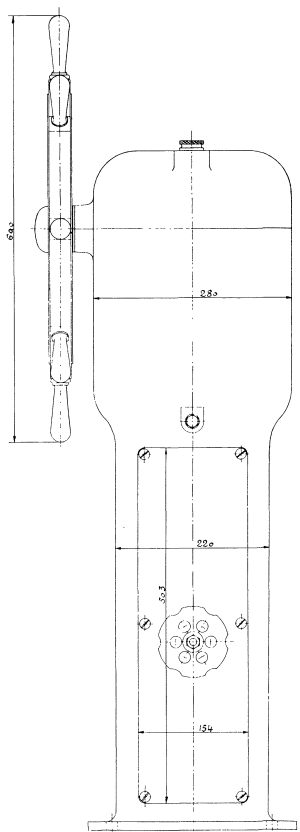

**S.A. DES ATELIERS
DUCHESNE & BOSSIERE - LE HAVRE**

Echelle: 2/5

ESCORTEURS COTIERS

Type "LE FOUGUEUX" P1

Marché n°50 ACCH du 9 décembre 1954.

APPAREIL A GOUVERNER
HYDRO-ELECTRIQUE

PL. 45

Certifié conforme à l'exécution
Le Havre le 20 Mars 1957
Le Directeur

Vu l'ingénieur en chef du
généraliste chef de la
circulaire du Havre