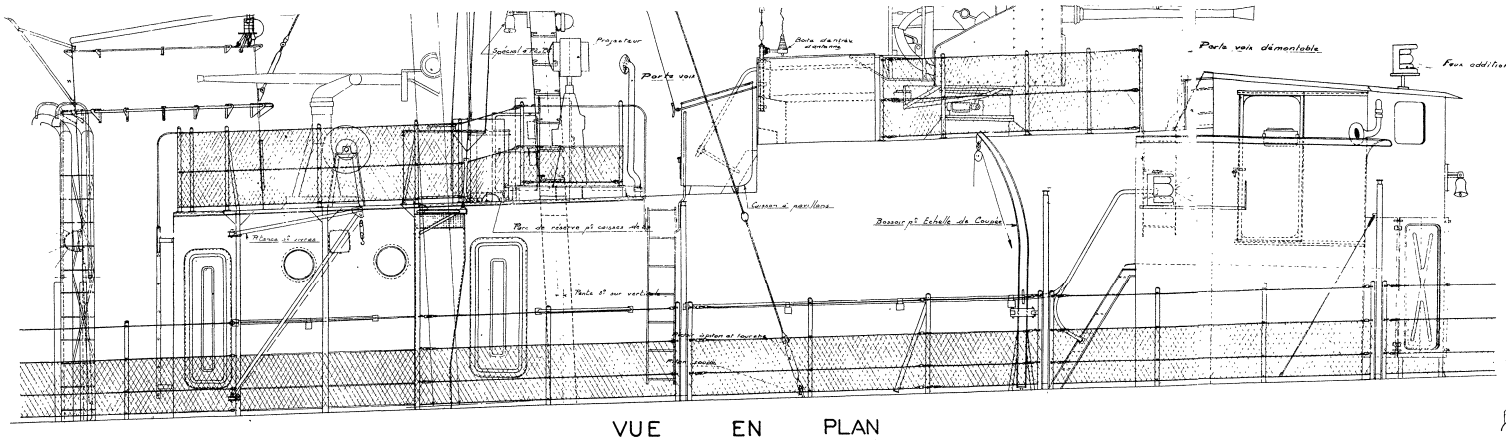

VUE EN PLAN

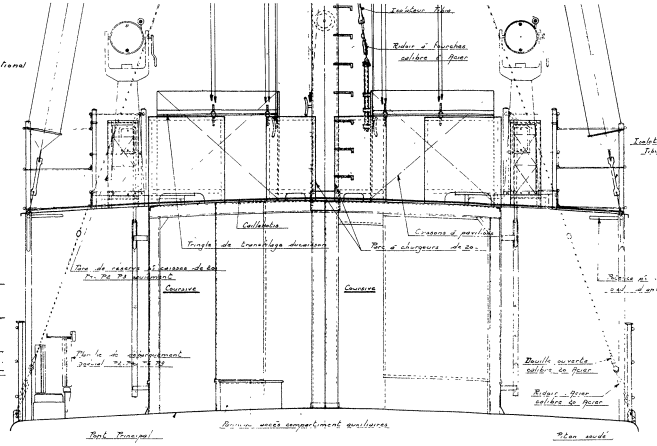

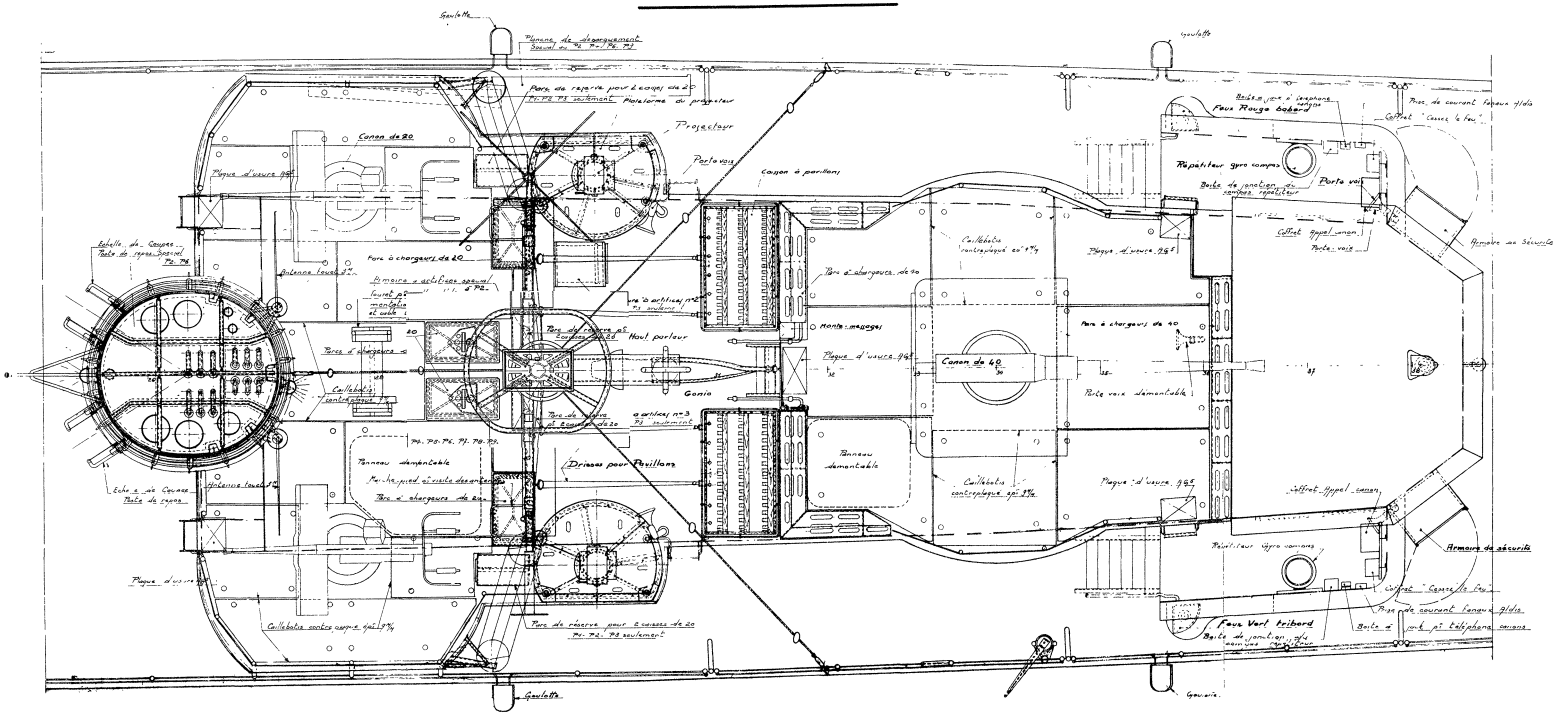

ANCIENS CHANTIERS DUBIGEON NANTES CHANTENAY	
Echelle 1/20e	
ESCORTEUR COTIERS Type LE FOUGUEUX P1 Marché n°50ACCM du 9 décembre 1954	Certifié conforme à l'exécution Nantes le Le Directeur Vue l'ingénieur en chef du génie maritime chef de la circonscription de Nantes
MATURE ET GREEMENT	PL 48