MARINE NATIONALE

ESCORTEURS COTIERS Type LE FOUGUEUX P1

COUPE LONGITUDINALE PAR L'AXE

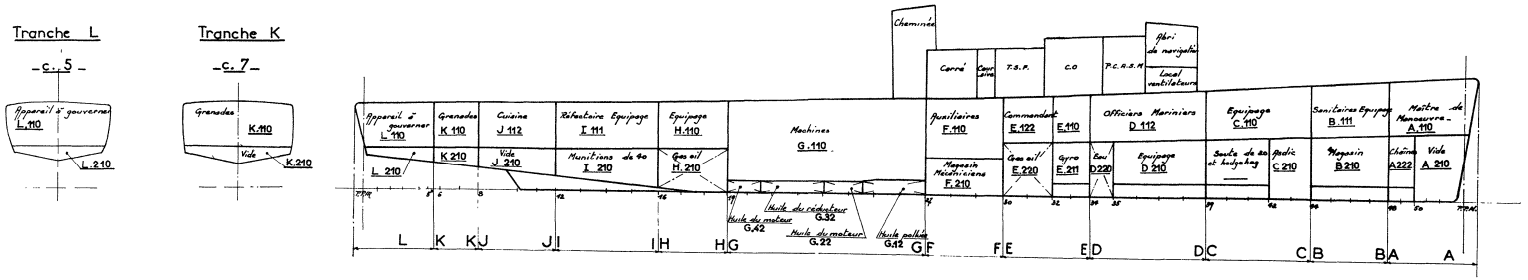

COUPE HORIZONTALE AU DESSUS DES PONTS DES LOGEMENTS

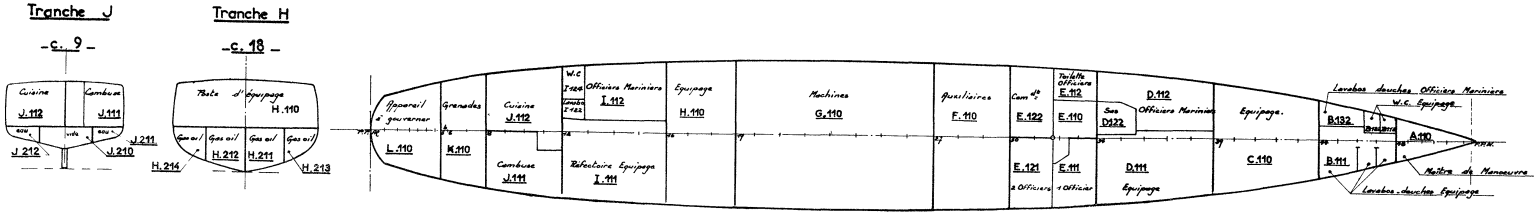

COUPE HORIZONTALE SOUS LE PONT DES LOGEMENTS

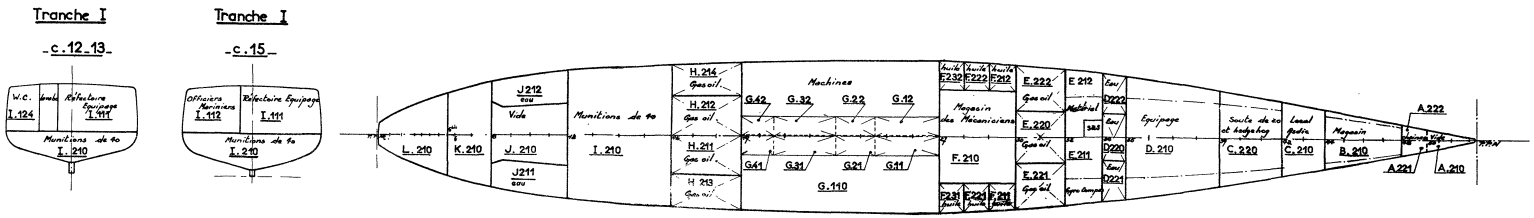

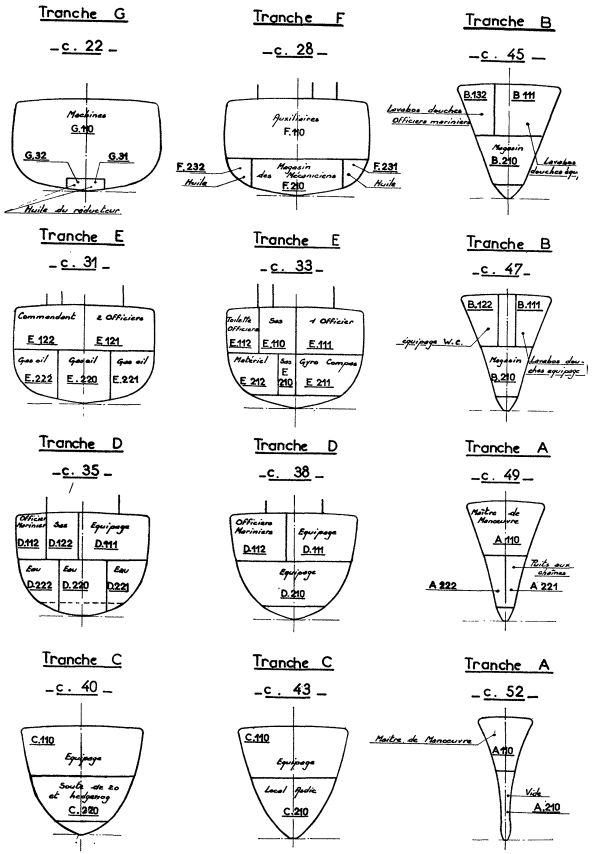

ANCIENS CHANTIERS DUBIGEON
NANTES_CHANTENAY

Echelle : 1/100e

ESCORTEURS COTIERS
Type "LE FOUGUEUX" P1
Marché n° 50 ACCM du 0 décembre 1954

COMPARTIMENTAGE
AVEC NUMEROTAGE
REGLEMENTAIRE

Certifié conforme à l'exécution
Nantes le
Le Directeur,
Vu L'Ingénieur en Chef du Génie Maritime, Chef de la circonscription de Nantes.

PL_12_