MARINE NATIONALE

ESCORTEURS COTIERS Type LE FOUGUEUX P1

VOLUME DES CAPACITES

	SOUTES A GAS OIL			CITERNES A EAU			CAISSE A HUILE DE RESERVE			CAISSE A HUILE						
	Volume en tonneaux	Volume en m³	Poids en tonnes	Volume en tonneaux	Volume en m³	Poids en tonnes	Volume en tonneaux	Volume en m³	Poids en tonnes	Volume en tonneaux	Volume en m³	Poids en tonnes	Volume en tonneaux	Volume en m³	Poids en tonnes	Observations
Total																

CARACTERISTIQUES PRINCIPALES

Distance entre les perpendiculaires	57,00 m
Longueur de la flottaison en charge normale - Ligne d'eau n°6	57,00 m
Longueur du bâtiment hors tout	59,75 m
Largeur maximum de la flottaison en charge à 60°/00 de la PPR	9,00 m
Largeur maximum de la coque en dehors des défenses	9,60 m
Tirant d'eau de la carène au coupe-vagues	4,00 m
Creux sur ligne d'eau 0 au coupe-vagues jusqu'au-dessus des barrots de 76 mm/m en abord à mi-long	6,350 m

VUE EN PLAN

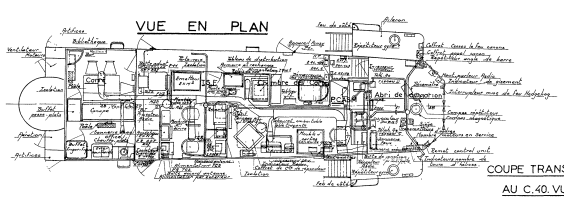

COUPE LONGITUDINALE

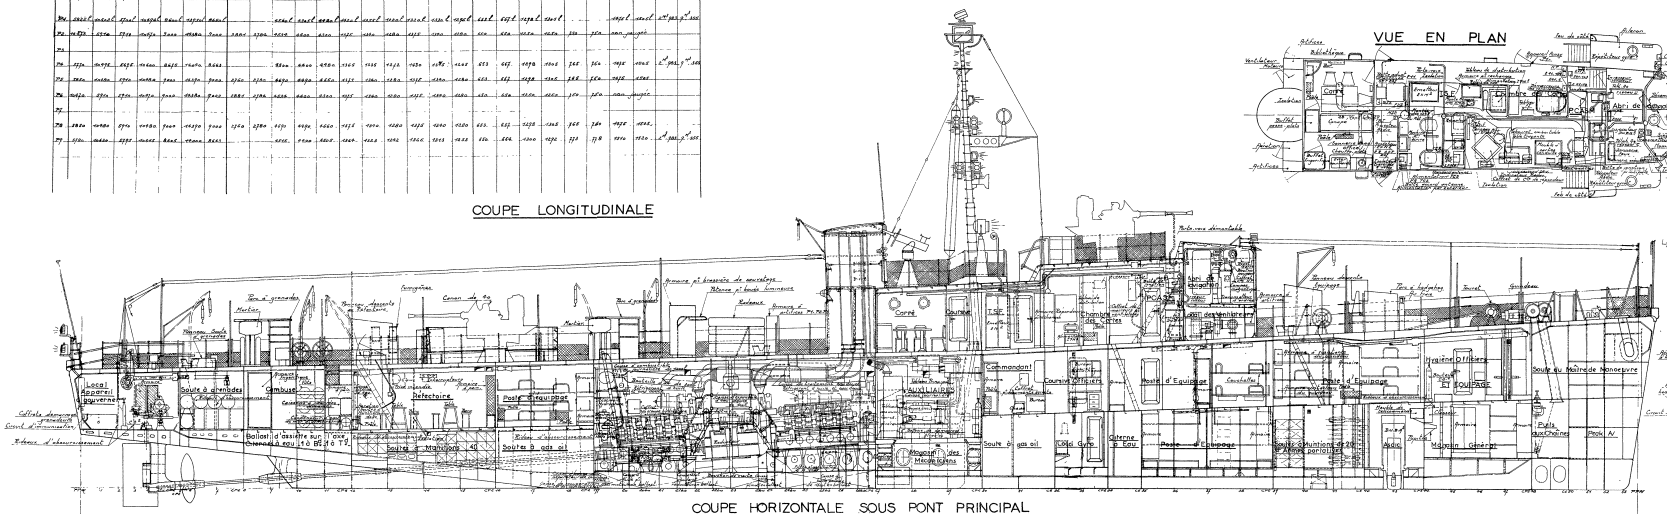

COUPE TRANSVERSALE AU C.40. VUE de l'AV

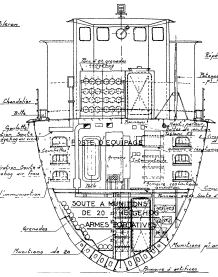

COUPE TRANSVERSALE AU C.37 VUE de l'AR

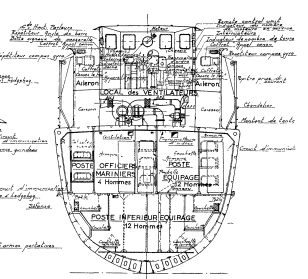

COUPE HORIZONTALE SOUS PONT PRINCIPAL

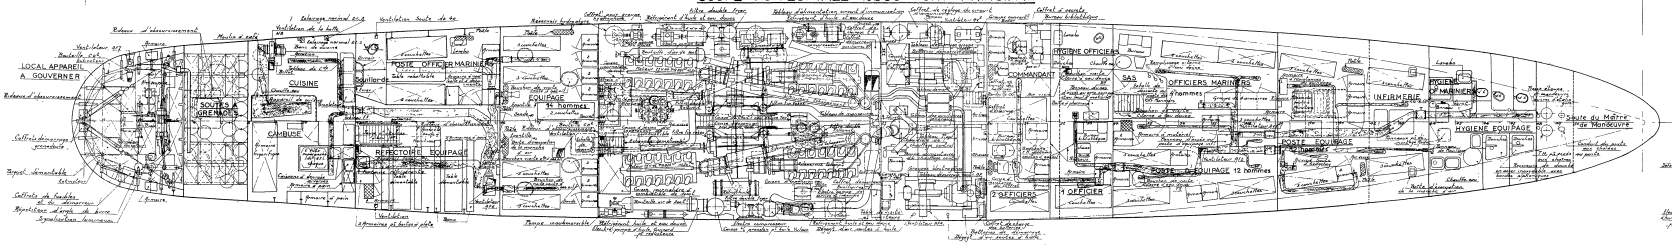

COUPE TRANSVERSALE AU C. 28. VUE de l'AR

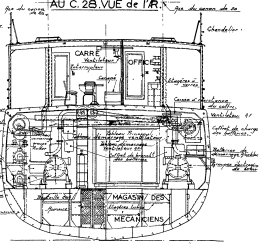

COUPE TRANSVERSALE AU C. 23. VUE de l'AR

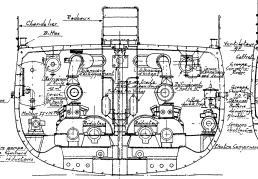

COUPE HORIZONTALE SOUS PONT DES LOGEMENTS

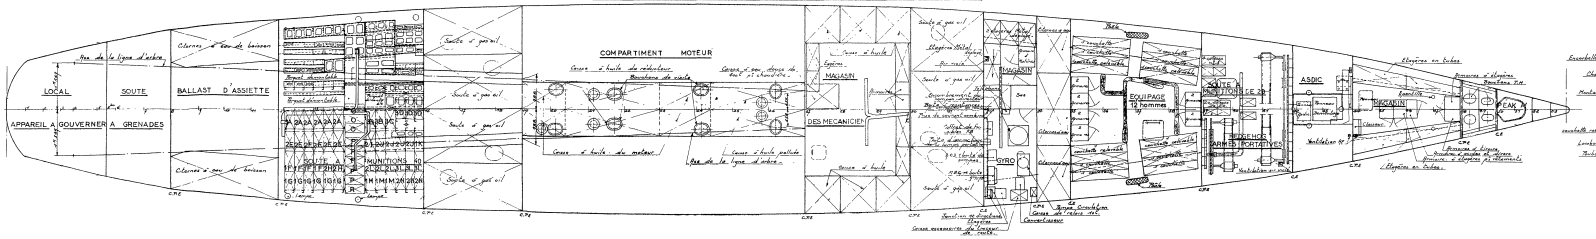

COUPE TRANSVERSALE AU C.14 VUE de l'AR

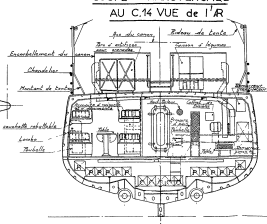

ANCIENS CHANTIERS DUBIGEON
NANTES — CHANTENAY

Echelle : 1/50e

ESCORTEURS COTIERS
Type LE FOUGUEUX P1

Marché n°50 ACCM du 9 décembre 1956

EMMENAGEMENTS
COUPE LONGITUDINALE
COUPES HORIZONTALES
COUPES TRANSVERSALES

Certifié conforme à l'exécution
Nantes le : 2. 2. 59
Le Directeur,

Vu l'Ingénieur en Chef du Génie Maritime Chef de la circonscription de Nantes

PL. 18